

DOKUMENTACJA POWYKONAWCZA Z INWENTARYZACJI SIECI eN Skala 1:500


| | |
|--|------------------------------------|
| Nazwa miejscowości/Obiekt | Braniewo, ul. Żeromskiego dz. 49/5 |
| Jednostka ewidencyjna | 280201 miasto Braniewo |
| Obręb ewidencyjny | 280201.10003 obręb 3 |
| Układ współrzędnych prostokątnych płaskich | 2000/7 |
| Układ wysokości | Kronsztadt 60 |

Bartosz Boguszyński
Przedsiębiorstwo Usługowe
PRO-GEO
Zajaczkowo 8
82-316 Milejewo

GEODETA UPRAWNIONY
Dwulat
mgr inż. Marek Dwulat
nr upr. 16008

Imię i nazwisko geodety uprawnionego, który opracował mapę

Id.zgł.Gk0.6640.531.2022
Data opracowania mapy: 07.10.2022r.

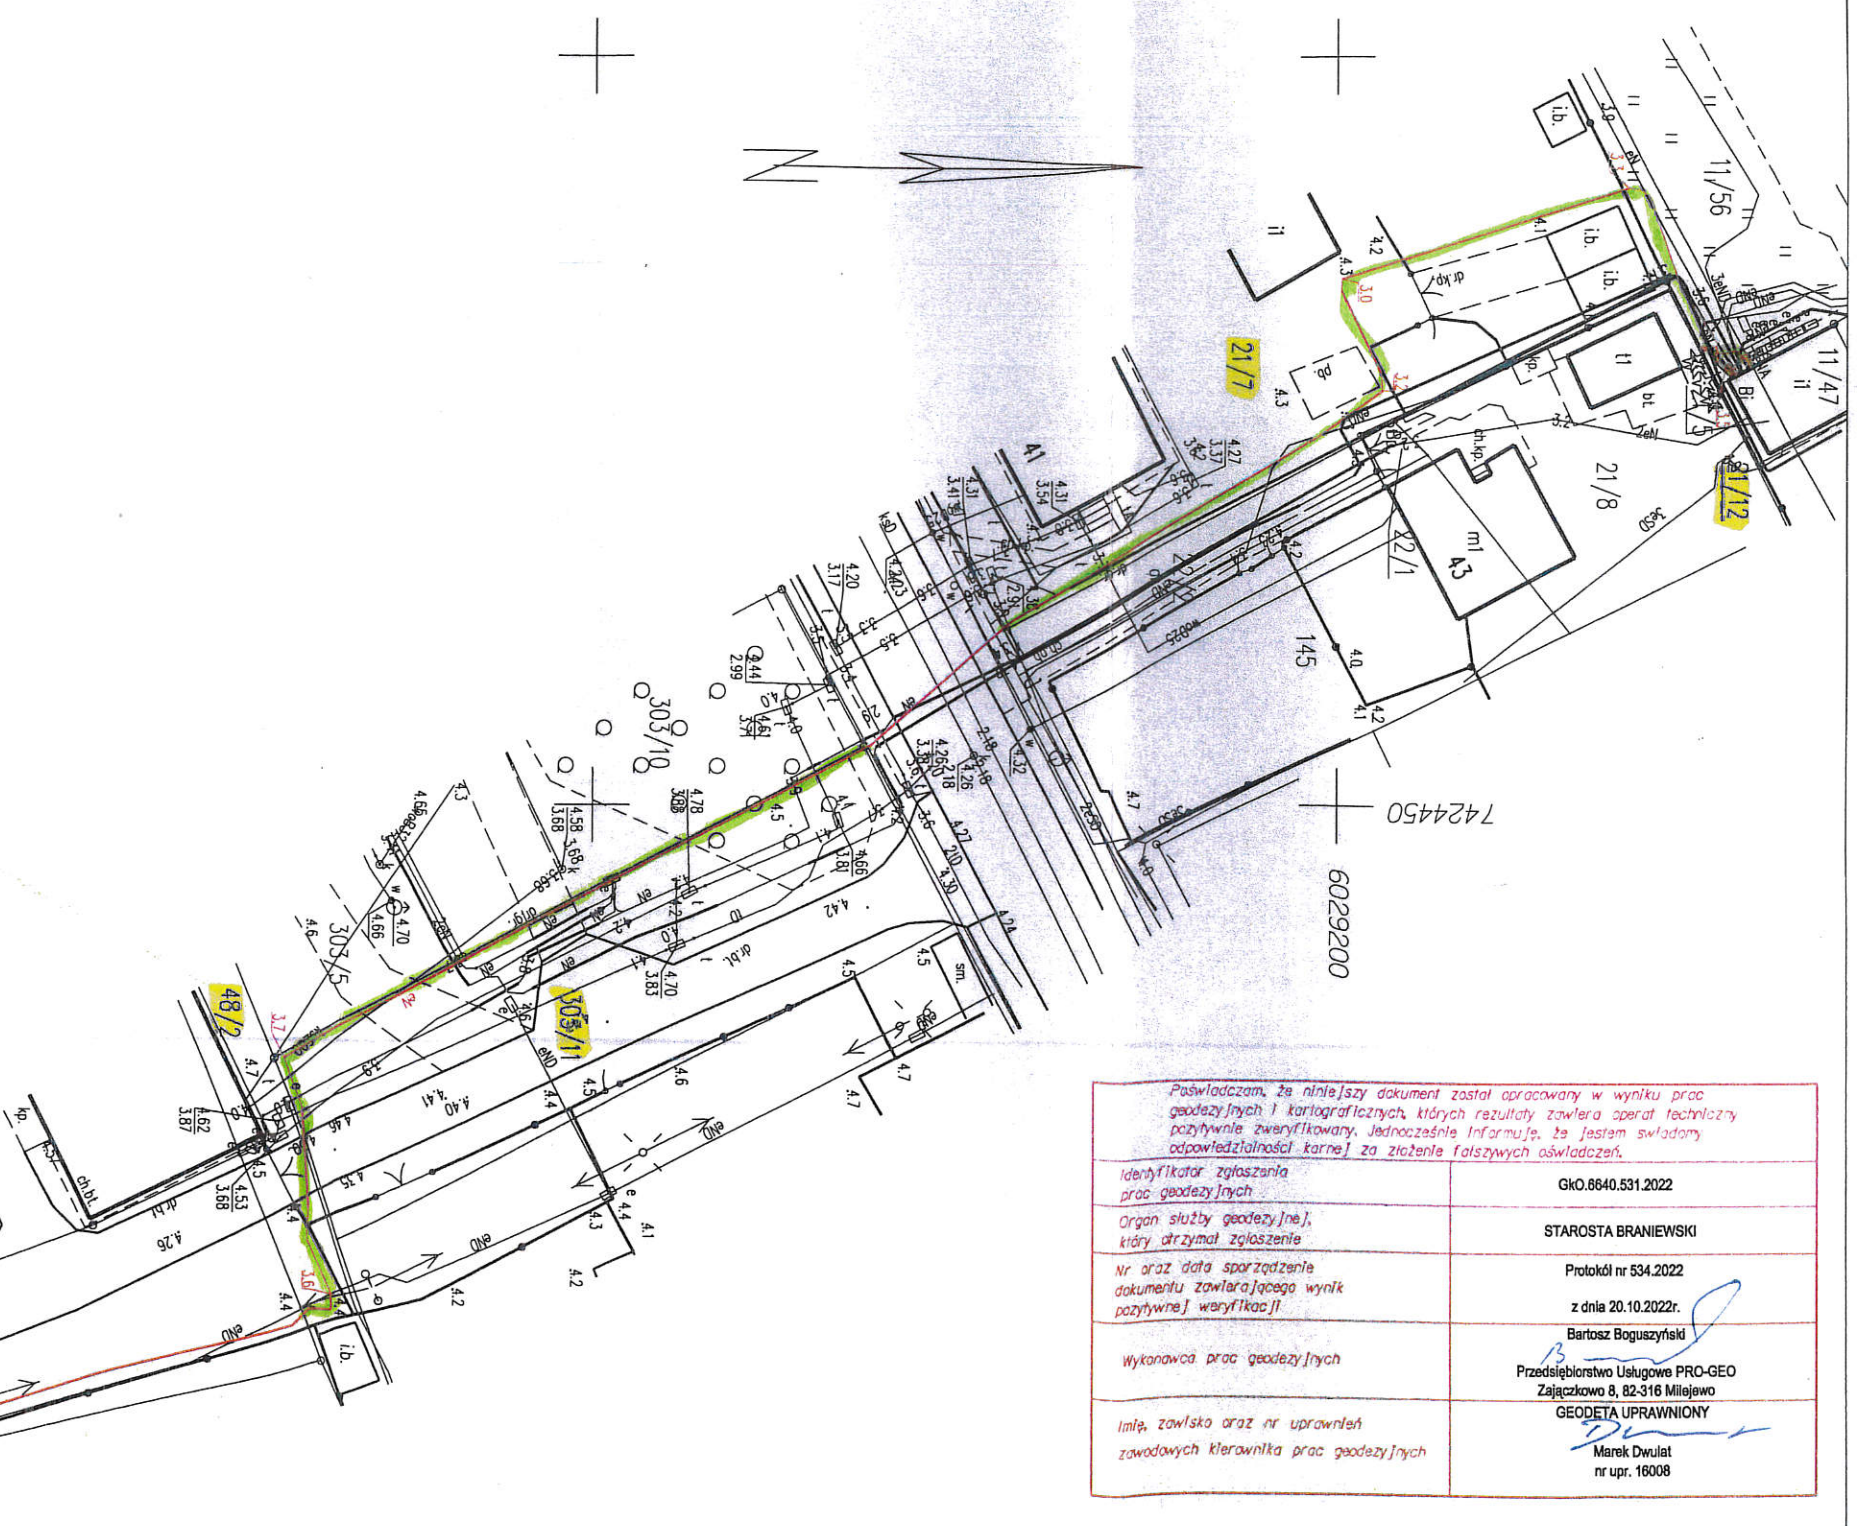

Poswiadczam, że niniejszy dokument został opracowany w wyniku prac geodezyjnych i kartograficznych, których rezultaty zawiera operat techniczny pozytywnie zweryfikowany. Jednocześnie informuję, że jestem świadomy odpowiedzialności karnej za złożenie fałszywych oświadczeń.

| | |
|--|---|
| Identyfikator zgłoszenia prac geodezyjnych | Gk0.6640.531.2022 |
| Organ służby geodezyjnej, który otrzymał zgłoszenie | STAROSTA BRANIEWSKI |
| Nr oraz data sporządzenie dokumentu zawierającego wynik pozytywnej weryfikacji | Protokół nr 534.2022 z dnia 20.10.2022r. |
| Wykonawca prac geodezyjnych | Bartosz Boguszyński Przedsiębiorstwo Usługowe PRO-GEO Zajaczkowo 8, 82-316 Milejewo |
| Imię, nazwisko oraz nr uprawnień zawodowych kierownika prac geodezyjnych | GEODETA UPRAWNIONY <i>Dwulat</i> Marek Dwulat nr upr. 16008 |