

Geodezyjna inwentaryzacja powykonawcza
budynku mieszkalnego
skala 1:500

miasto Braniewo
obręb 1
dz. nr 19/4
Gk.6640.391.2021

Informuję, że obiekt budowlany pomierzony
w ramach niniejszej pracy geodezyjnej
jest usytuowany zgodnie z projektem
zagospodarowania działki
nr pozw. na budowę 207/2020 z dnia 29.12.2020

11 SIE. 2021

USŁUGI GEODEZYJNE GEO-POI
Monika Bejnarowicz
14-500 Braniewo, ul. Grota Roweckiego 23/
NIP 722-131-32-67 Regon 36095454

GEODETA UPRAWNIONY


mgr inż. Tomasz Bejnarowicz
NIP 722-131-32-67

Oświadczam, że praca geodezyjna
zarejestrowana w PODGiK Braniewo pod
numerem Id. GkO.6640.391.2021 uzyskała
pozytywny wynik weryfikacji dnia 12.08.2021r.
o numerze 380.2021

Świadomy jestem odpowiedzialności karnej
za złożenie fałszywego oświadczenia.

geodeta uprawniony

mgr inż. Tomasz Bejnarowicz
upr. Nr 18188

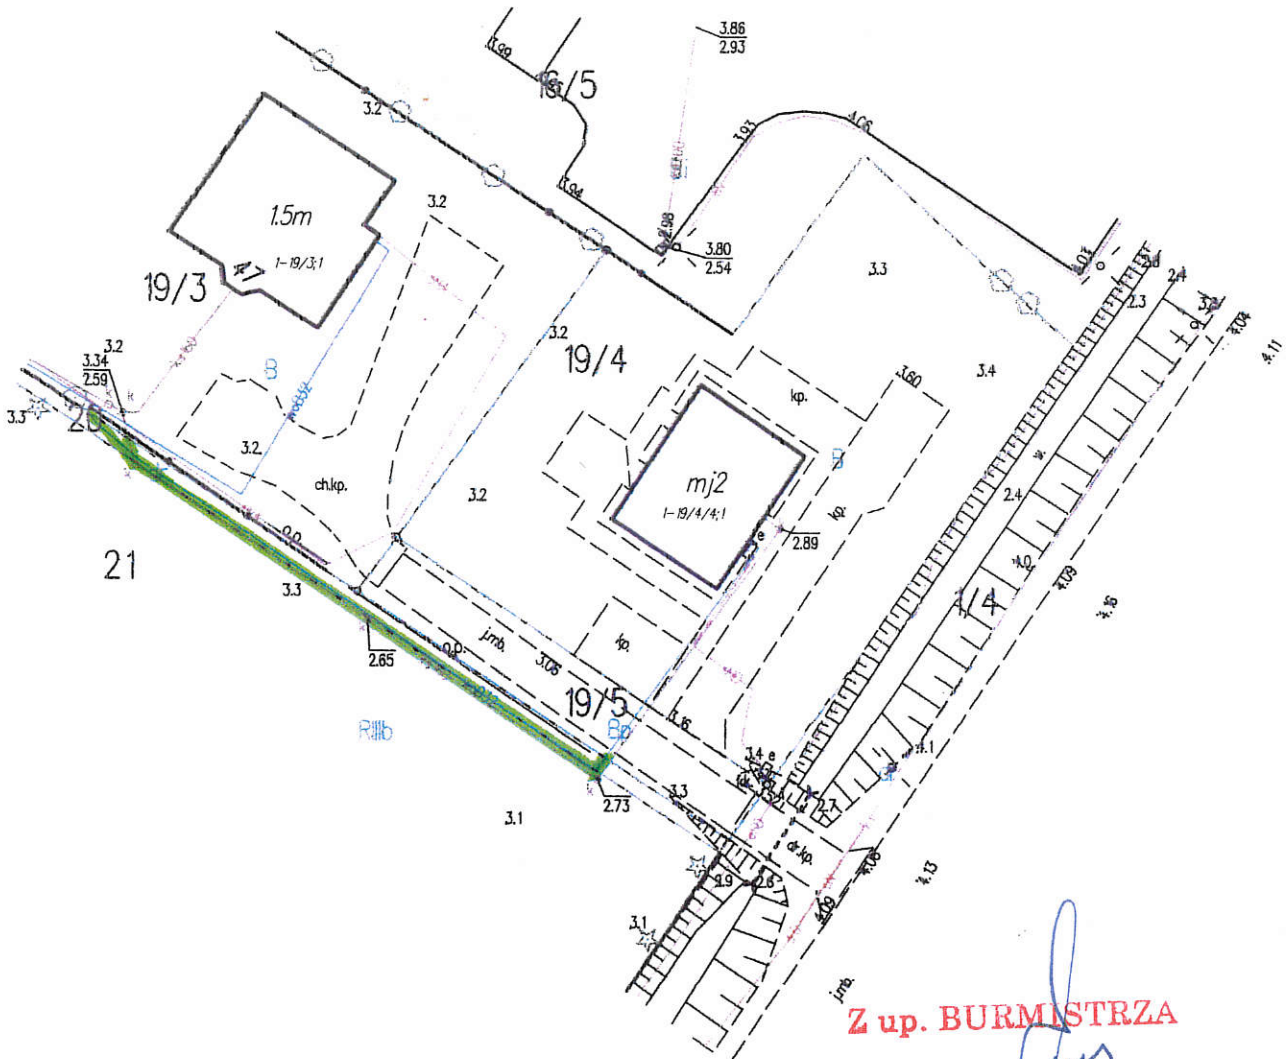

Z up. BURMISTRZA

Anna Kopusta
Zastępca Burmistrza