


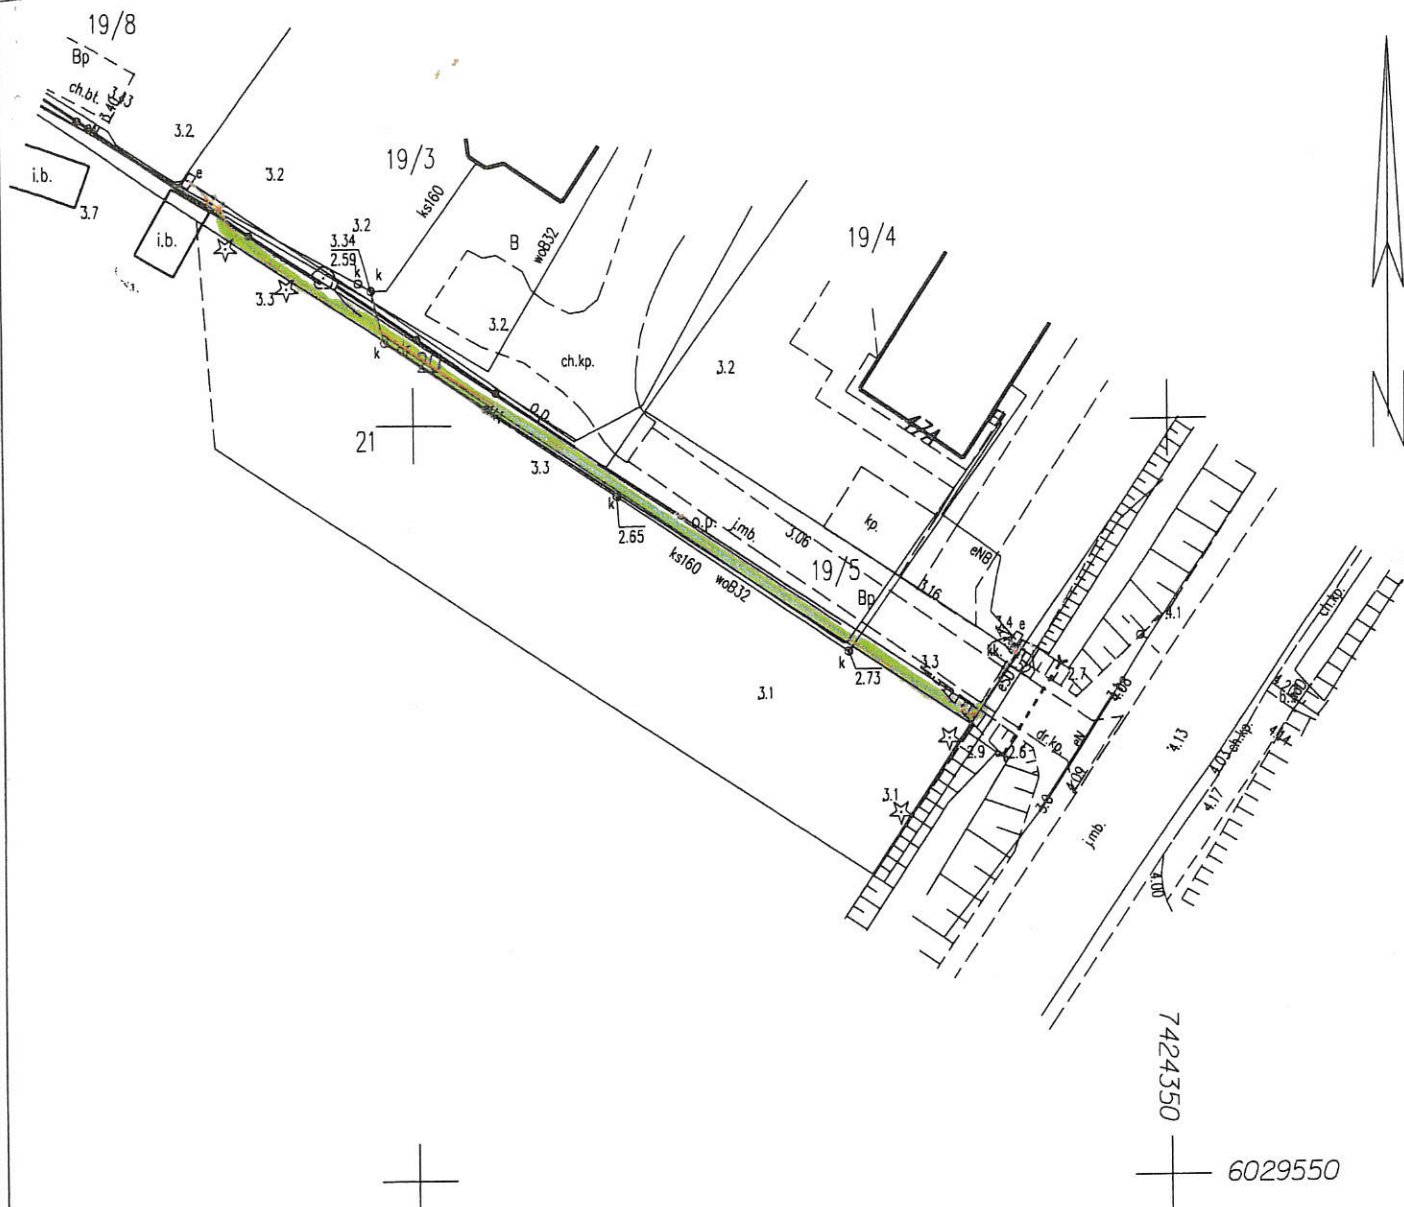

Identyfikator zgłoszenia prośby geodezyjnych	GKO.6640.173.2022
Organ służby geodezyjnej, który otrzymał zgłoszenie	STAROSTA BRANIEWSKI
Nr oraz data sporządzenia dokumentu zawierającego wyniki pożywienia i weryfikacji	Protokół nr 183.2022 z dnia 25.04.2022r. Bartosz Boguszyński
Wycenowa prośby geodezyjnych	Przedsiębiorstwo Usługowe PRO-GEO Zajęczkowo 8, 82-316 Milejewa GEODETA UPRAWNIONY
Imię, nazwisko oraz nr zawodowy zawodowych karawica prośby geodezyjnych	Marek Dwulat nr upr. 16008

Z up. BURMISTRZA

Anna Kapusta
Zastępca Burmistrza

DOKUMENTACJA POWYKONAWCZA Z INWENTARYZACJI SIECI eN Skala 1:500	
Nazwa miejscowości/Obiekt	Braniewo, ul. Królewiecka dz. 19/3, 19/4, 19/5, 20
Jednostka ewidencyjna	280201_1 miasto Braniewo
Obręb ewidencyjny	280201_1.0001 obręb I
Układ współrzędnych prostokątnych płaskich	2000/7
Układ wysokości	Krańszadt 60

Bartosz Boguszyński
Przedsiębiorstwo Usługowe
PRO-GEO
Zajczkowo 8
82-316 Milejewo

GEODETA UPRAWNIONY

Dwulci
mgr inż. Marek Dwulci
nr upr. 16008

Imię i nazwisko geodety uprawnionego, który opracował mapę

Id.zgl.Gk0.6640.173.2022
Data opracowania mapy: 13.04.2022r.