


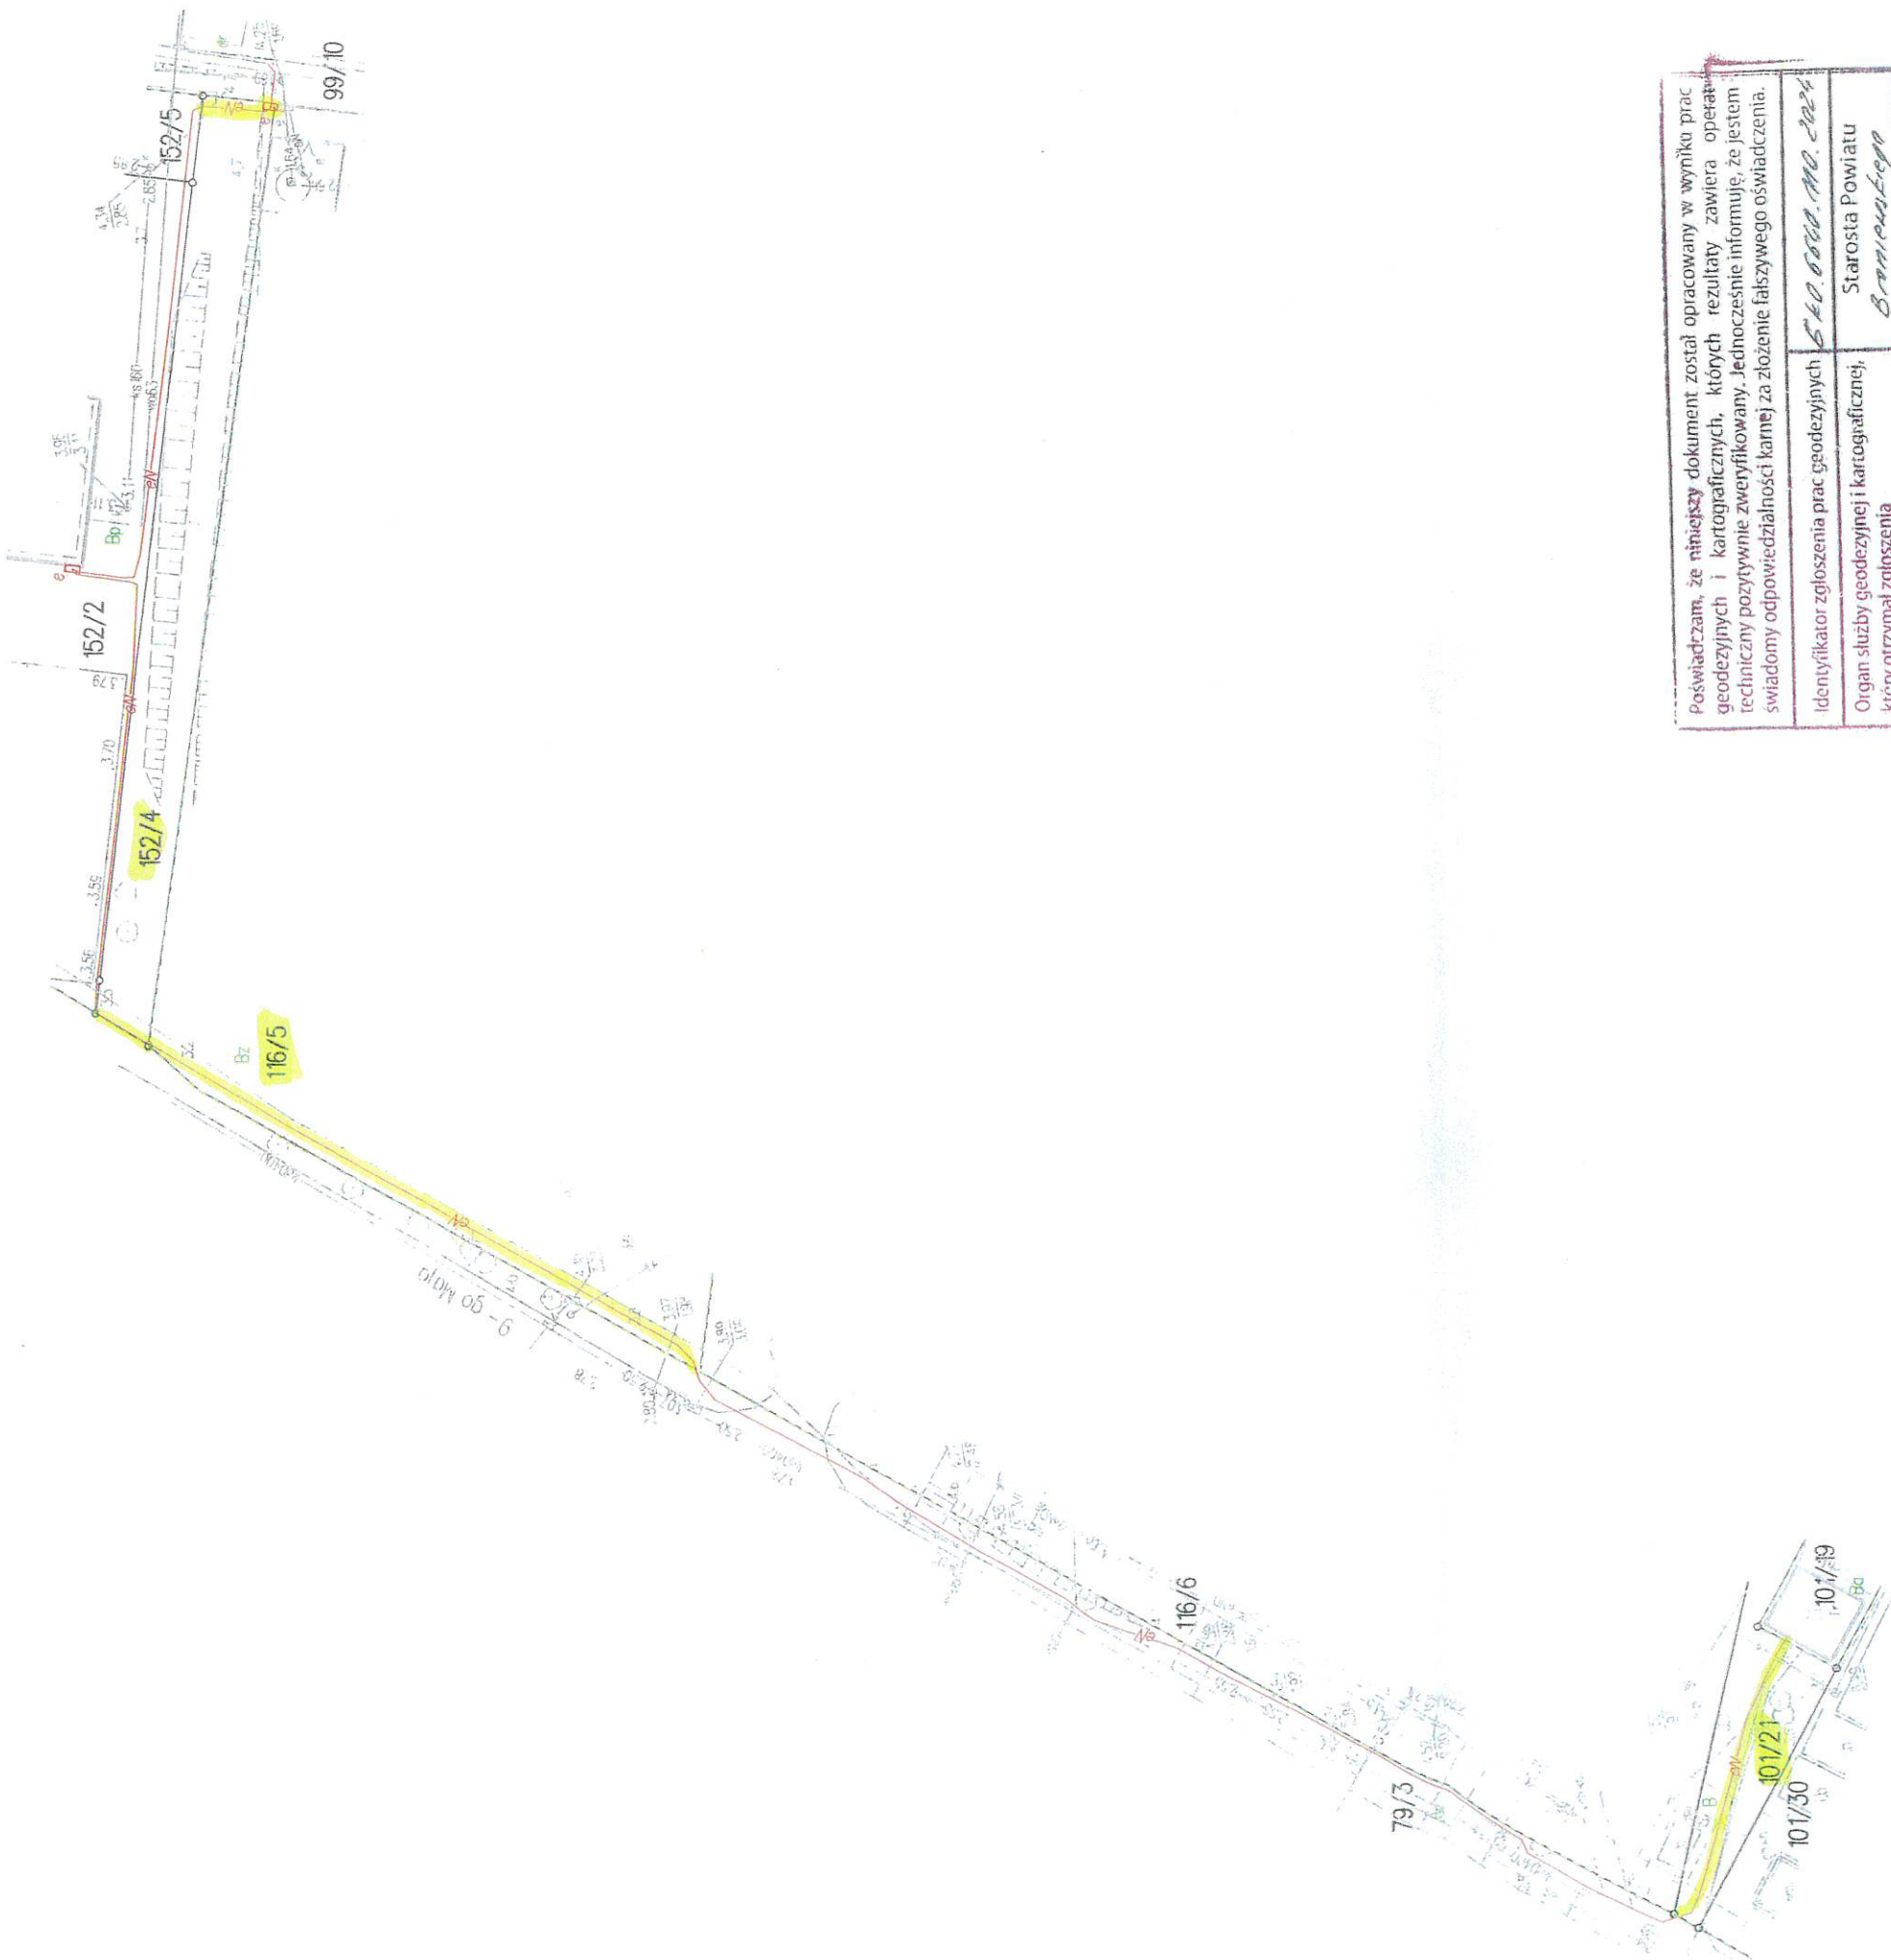

Poświadczam, że niniejszy dokument został opracowany w wyniku prac geodezyjnych i kartograficznych, których rezultaty zawiera operat techniczny pozytywnie zweryfikowany. Jednocześnie informuję, że jestem świadomy odpowiedzialności karnej za złożenie fałszywego oświadczenia.	
Organ służby geodezyjnej i kartograficznej, który otrzymał zgłoszenia	Starosta Powiatu Braniewskiego
Wykonawca pracy geodezyjnej	inż. Michał Tymiec Usługi Geodezyjno-Kartograficzne

USŁUGI GEODEZYJNO-KARTOGRAFICZNE
inż. Michał Tymiec
14-400 PASEŁEK, ul. Polna 3d
☎ 55 649 65 50 ☎ 605 887 723
NIP 5821001664 REGON 170124919

GEODETA UPRAWNIONY

województwo mazurskie
powiat braniewski
Braniewo, obręb 2
9-go Maja
16640.110.2024

INWENTARYZACJA POWYKONAWCZA SIECI ENERGETYCZNEJ NISKIEGO NAPIĘCIA

Skala 1:500

układ XY – 20007, ukł. H-PL-EVRF2007-NH

USŁUGI GEODEZYJNO-KARTOGRAFICZNE
inż. Michał Tymiec
14-400 PASEŁEK, ul. Polna 3d
☎ 55 649 65 50 ☎ 605 887 723
NIP 5821001664 REGON 170124919

GEODETA UPRAWNIONY

Prezydent Miasta
Zup. BURMISTRZA
Anna Kapusta
Zastępca Burmistrza

KIEROWNIK
Wydziału Gospodarki Nieruchomościami
i Architektury
Sławomir Dzierżyński