

Załącznik do Zarządzenia Burmistrza Miasta Braniewa nr 31/2022 z dnia 4 marca 2022 roku

DOKUMENTACJA POWYKONAWCZA Z INWENTARYZACJI SIECI eN Skala 1:500

Nazwa miejscowości/Oblekt	Braniewa, ul. Stefczyka dz. 3/3, 7/1, 8/1/77
Jednostka ewidencyjna	280201_1 miasto Braniewo
Obręb ewidencyjny	280201_1.0012 obręb 12
Układ współrzędnych prostokątnych płaskich	2000/7
Układ wysokości	Kronsztadt 60

Bartosz Boguszyński
Przedsiębiorstwo Usługowe
PRO-GEO
Zajączkowo 8
82-316 Milejowo


GEODETA UPRAWNIONY
Marek Dwulat
mgr inż. Marek Dwulat
nr upr. 18008

Imię i nazwisko geodety uprawnionego, który opracował mapę

GkO.6640.744.2021

Data opracowania mapy: 17.12.2021r.

Przebieg linii sieci eN	GkO.6640.744.2021
Stanowisko geodety	STAROSTA BRANIEWSKI
Protokół nr 730.2021	z dnia 28.12.2021r.
Bartosz Boguszyński	Przedsiębiorstwo Usługowe PRO-GEO
Zajączkowo 8, 82-316 Milejowo	GEODETA UPRAWNIONY
Marek Dwulat	nr upr. 18008

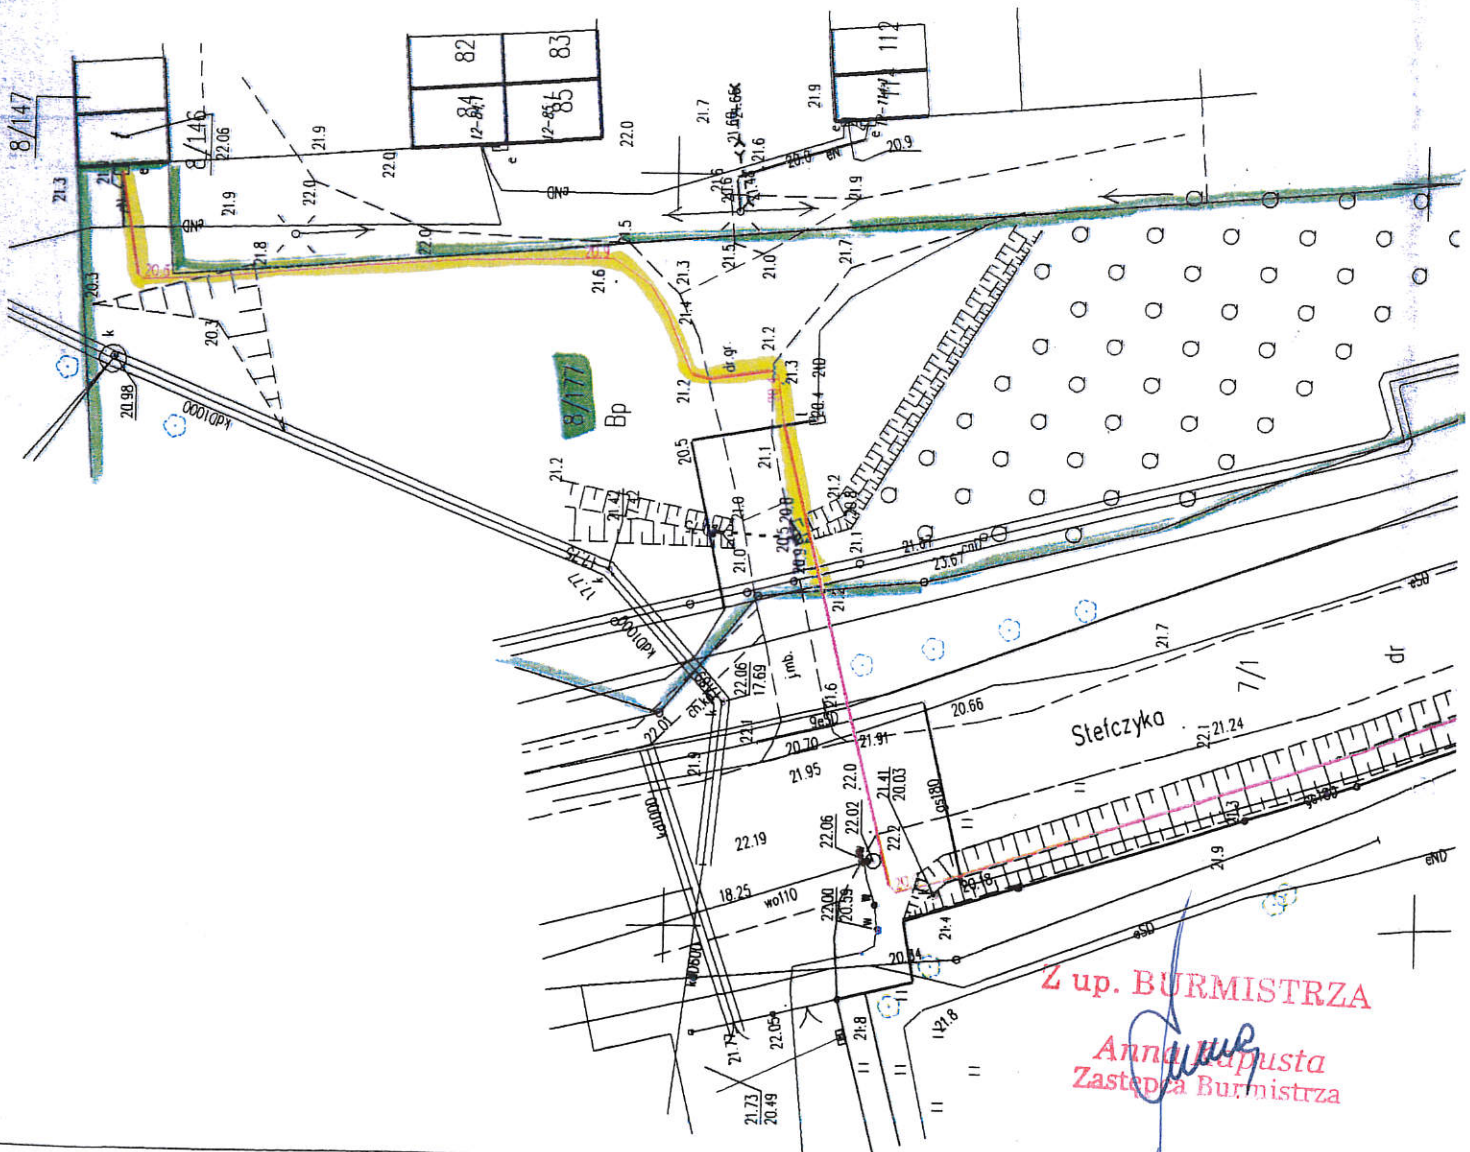

Z up. BURMISTRZA

Zastępca Burmistrza