

INWENTARYZACJA POWYKONAWCZA SIECI ENERGETYCZNEJ ŚREDNIEGO NAPIĘCIA eS skala 1:500

Załącznik do Zarządzenia Burmistrza Miasta Braniewa nr 188/2022 z dnia 17 listopada 2022 roku

układ XY - 2000'7; układ H - Kronsztadt 60


m. Braniewo obr. 3
ul. Traugutta, Rzemieślnicza, Armii Krajowej
GkO. 6640.370.2022

USŁUGI GEODEZYJNO-KARTOGRAFICZNE
inż. Michał Tymiec
14-400 PASŁĘK, ul. Polna 3d
☎ 55 649 65 50, ☎ 605 887 723
NIP 5821001664, REGON 170124919

Wyk. USŁUGI GEODEZYJNO-KARTOGRAFICZNE
inż. Michał Tymiec
14-400 Pasłek

GEODETA UPRAWNIENY
inż. Michał Tymiec
Nr upr. G.U.G.K. 9028/90

USŁUGI GEODEZYJNO-KARTOGRAFICZNE
inż. Michał Tymiec
14-400 PASŁĘK, ul. Polna 3d
☎ 55 649 65 50, ☎ 605 887 723
NIP 5821001664, REGON 170124919

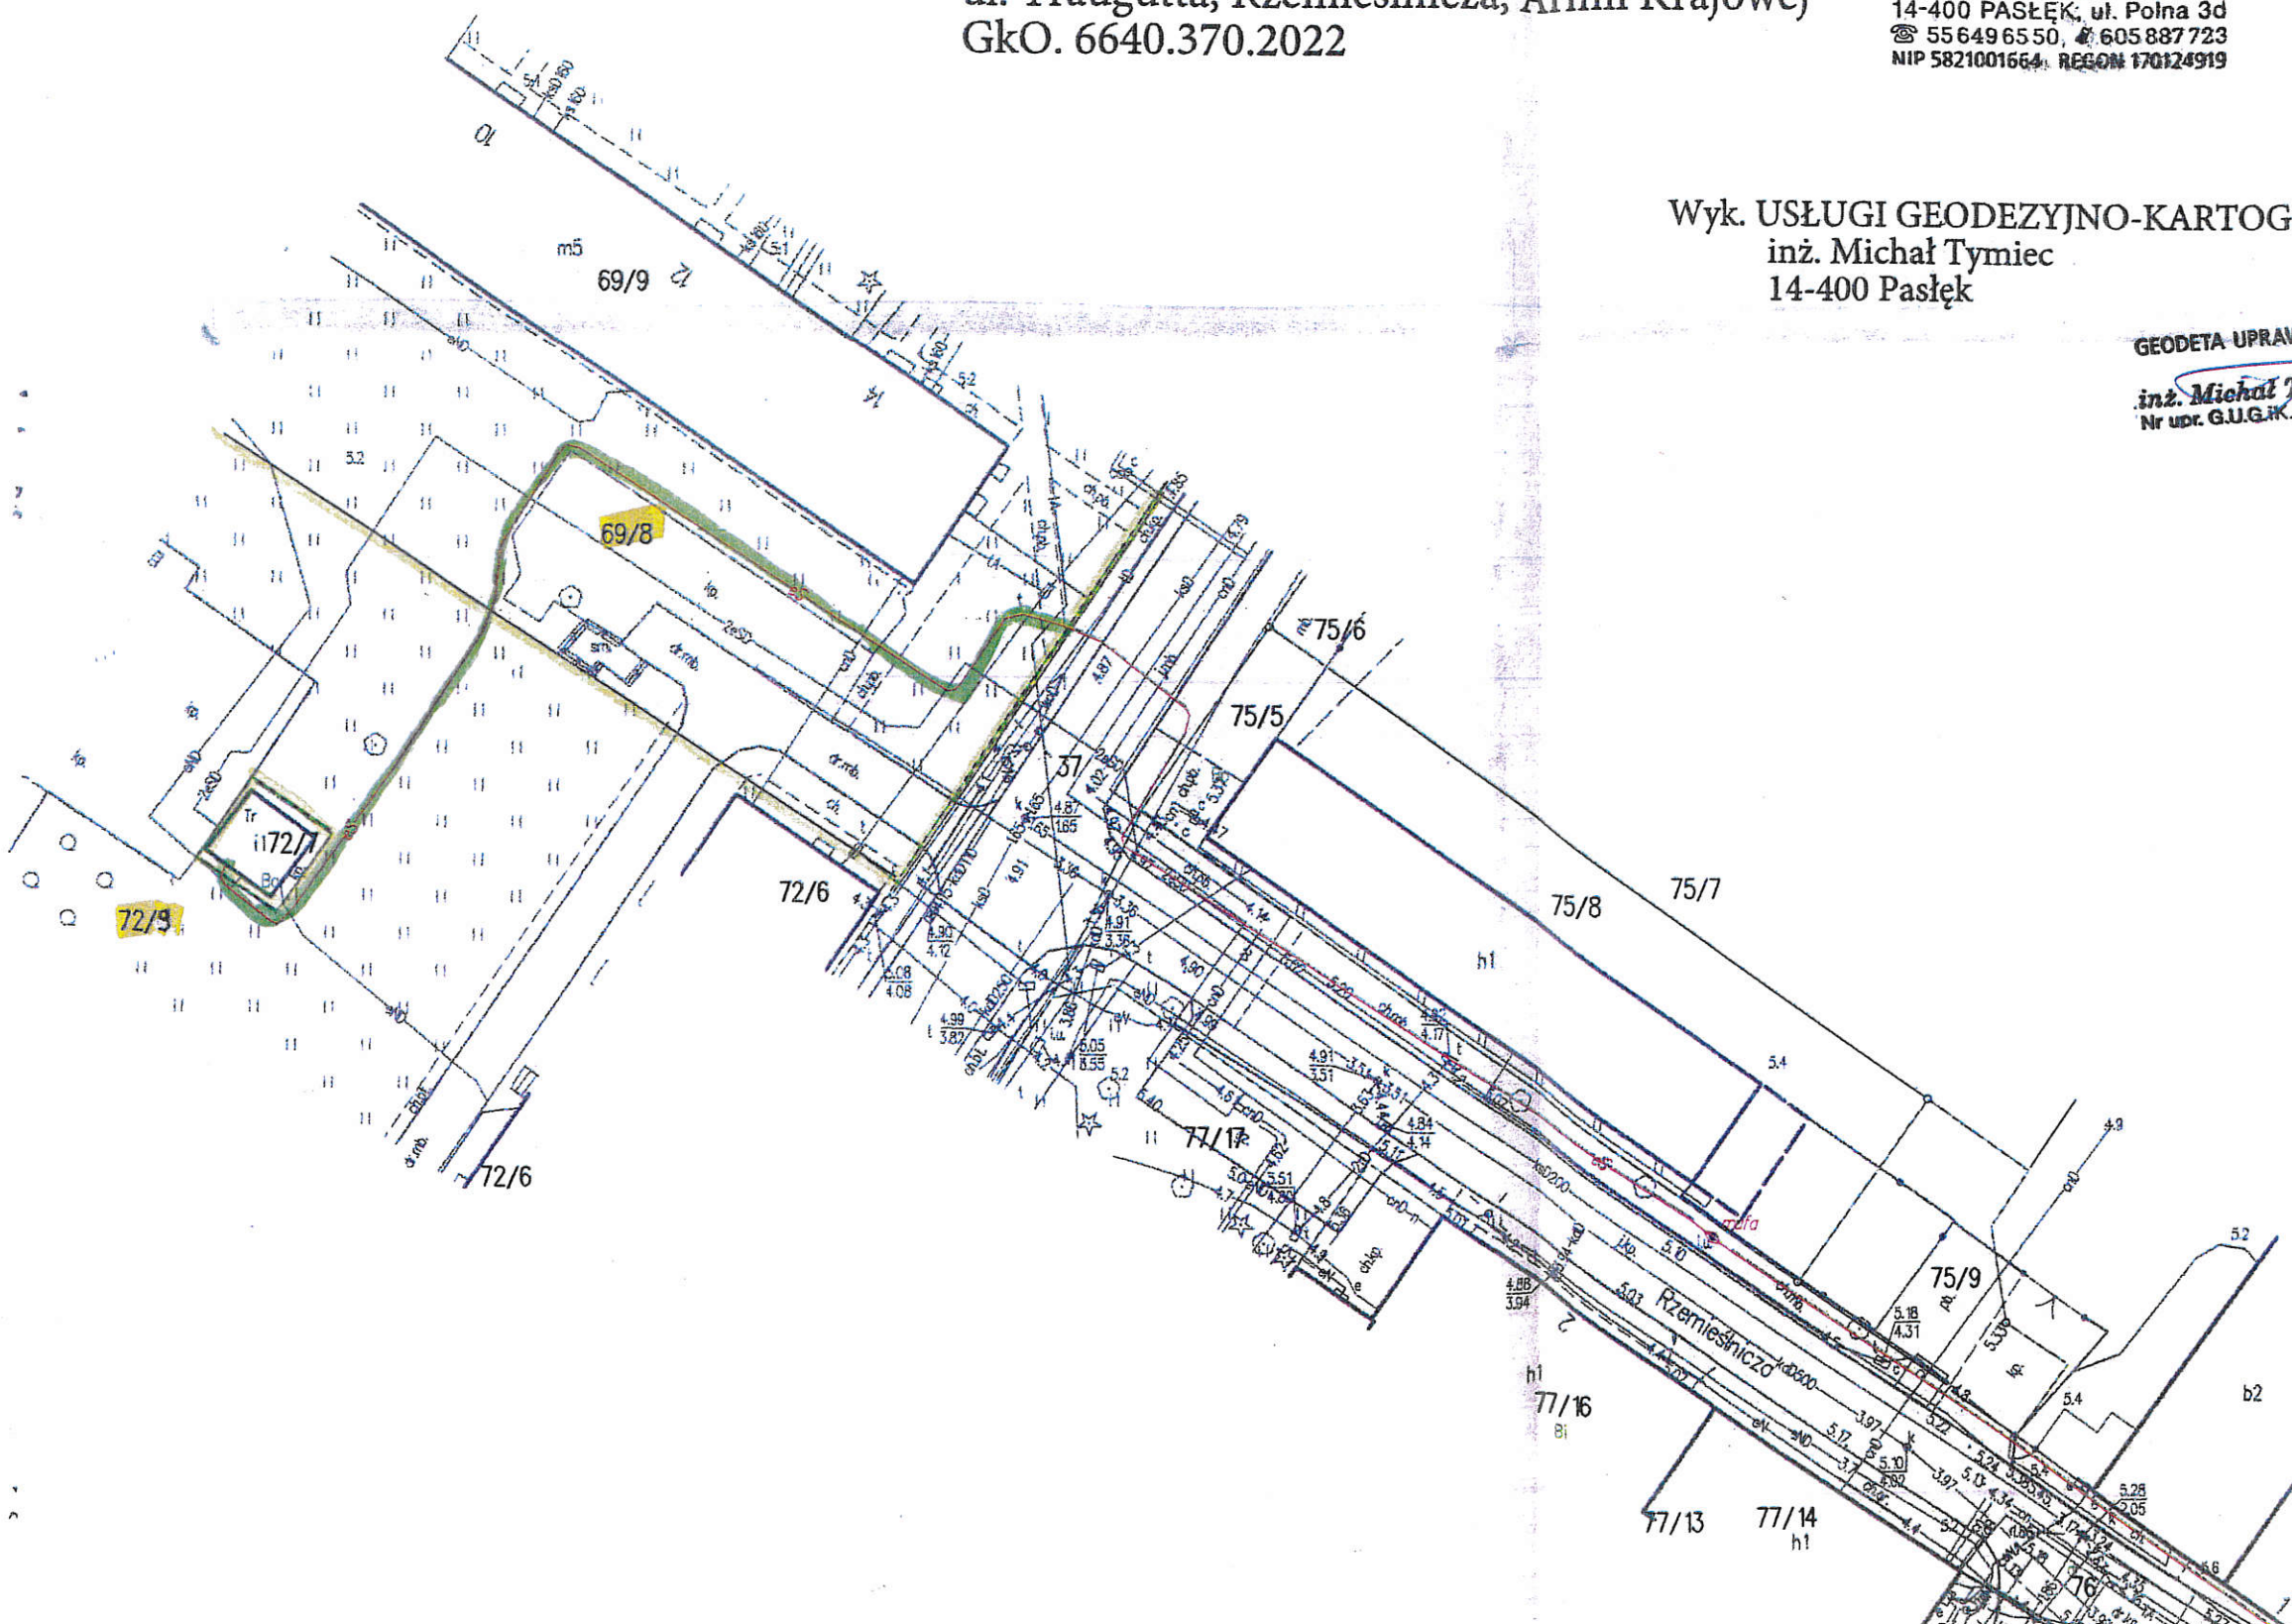

Poświadczam, że niniejszy dokument został opracowany w w. geodezyjnych i kartograficznych, których rezultaty zawie. techniczny pozytywnie zweryfikowany. Jednocześnie informuje, świadomy odpowiedzialności karnej za złożenie fałszywego ośw.	
Identyfikator zgłoszenia prac geodezyjnych	62.0. 6640. 3
Organ służby geodezyjnej i kartograficznej, który otrzymał zgłoszenia	Starosta Pow. Braniewski
Wykonawca pracy geodezyjnej	inż. Michał Ty. Usługi Geodezyjno-Kart.
Imię i nazwisko, nr uprawnień zawodowych kierownika prac	inż. Michał Tyr upr. G.U.G.K. nr 902

GEODETA
inż. Michał Tymiec
Nr upr. G.U.G.K. 9028/90

Z up. BURMISTRZA
Anna Kapusta
Zastępca Burmistrza

OWYKONAWCZA
SIŁY ŚREDNIEGO NAPIĘCIA eS skala 1:500

Załącznik do Zarządzenia Burmistrza Miasta Braniewa nr 188/2022 z dnia 17 listopada 2022 roku

Kronsztadt 60

nr. 3
 Rzemieśnicza, Armii Krajowej
 122

USŁUGI GEODEZYJNO-KARTOGRAFICZNE
inż. Michał Tymiec
 14-400 PASEŁEK, ul. Polna 3d
 ☎ 55 649 65 50, ☎ 605 887 723
 NIP 5821001664, REGON 170124919


Wyk. USŁUGI GEODEZYJNO-KARTOGRAFICZNE
inż. Michał Tymiec
 14-400 Pasłęk

GEODETA UPRAWNIONY
inż. Michał Tymiec
 Nr upr. G.U.G.IK. 9028/90

USŁUGI GEODEZYJNO-KARTOGRAFICZNE
inż. Michał Tymiec
 14-400 PASEŁEK, ul. Polna 3d
 ☎ 55 649 65 50, ☎ 605 887 723
 NIP 5821001664, REGON 170124919

Poswiadczam, że niniejszy dokument został opracowany w wyniku prac geodezyjnych i kartograficznych, których rezultaty zawiera operat techniczny pozytywnie zweryfikowany. Jednocześnie informuję, że jestem świadomy odpowiedzialności karnej za złożenie fałszywego oświadczenia.	
Identyfikator zgłoszenia prac geodezyjnych	620.6640.370.2022
Organ służby geodezyjnej i kartograficznej, który otrzymał zgłoszenia	Starosta Powiatu Braniewskiego
Wykonawca pracy geodezyjnej	<i>inż. Michał Tymiec</i> Usługi Geodezyjno-Kartograficzne
Numer oraz data sporządzenia dokumentu zawierającego wynik pozytywnej weryfikacji	Protokół Nr 363.2022 z dnia 25.07.2022
Imię i nazwisko, nr uprawnień zawodowych kierownika prac	<i>inż. Michał Tymiec</i> upr. G.U.G.IK. nr 9028/90

GEODETA UPRAWNIONY
inż. Michał Tymiec
 Nr upr. G.U.G.IK. 9028/90

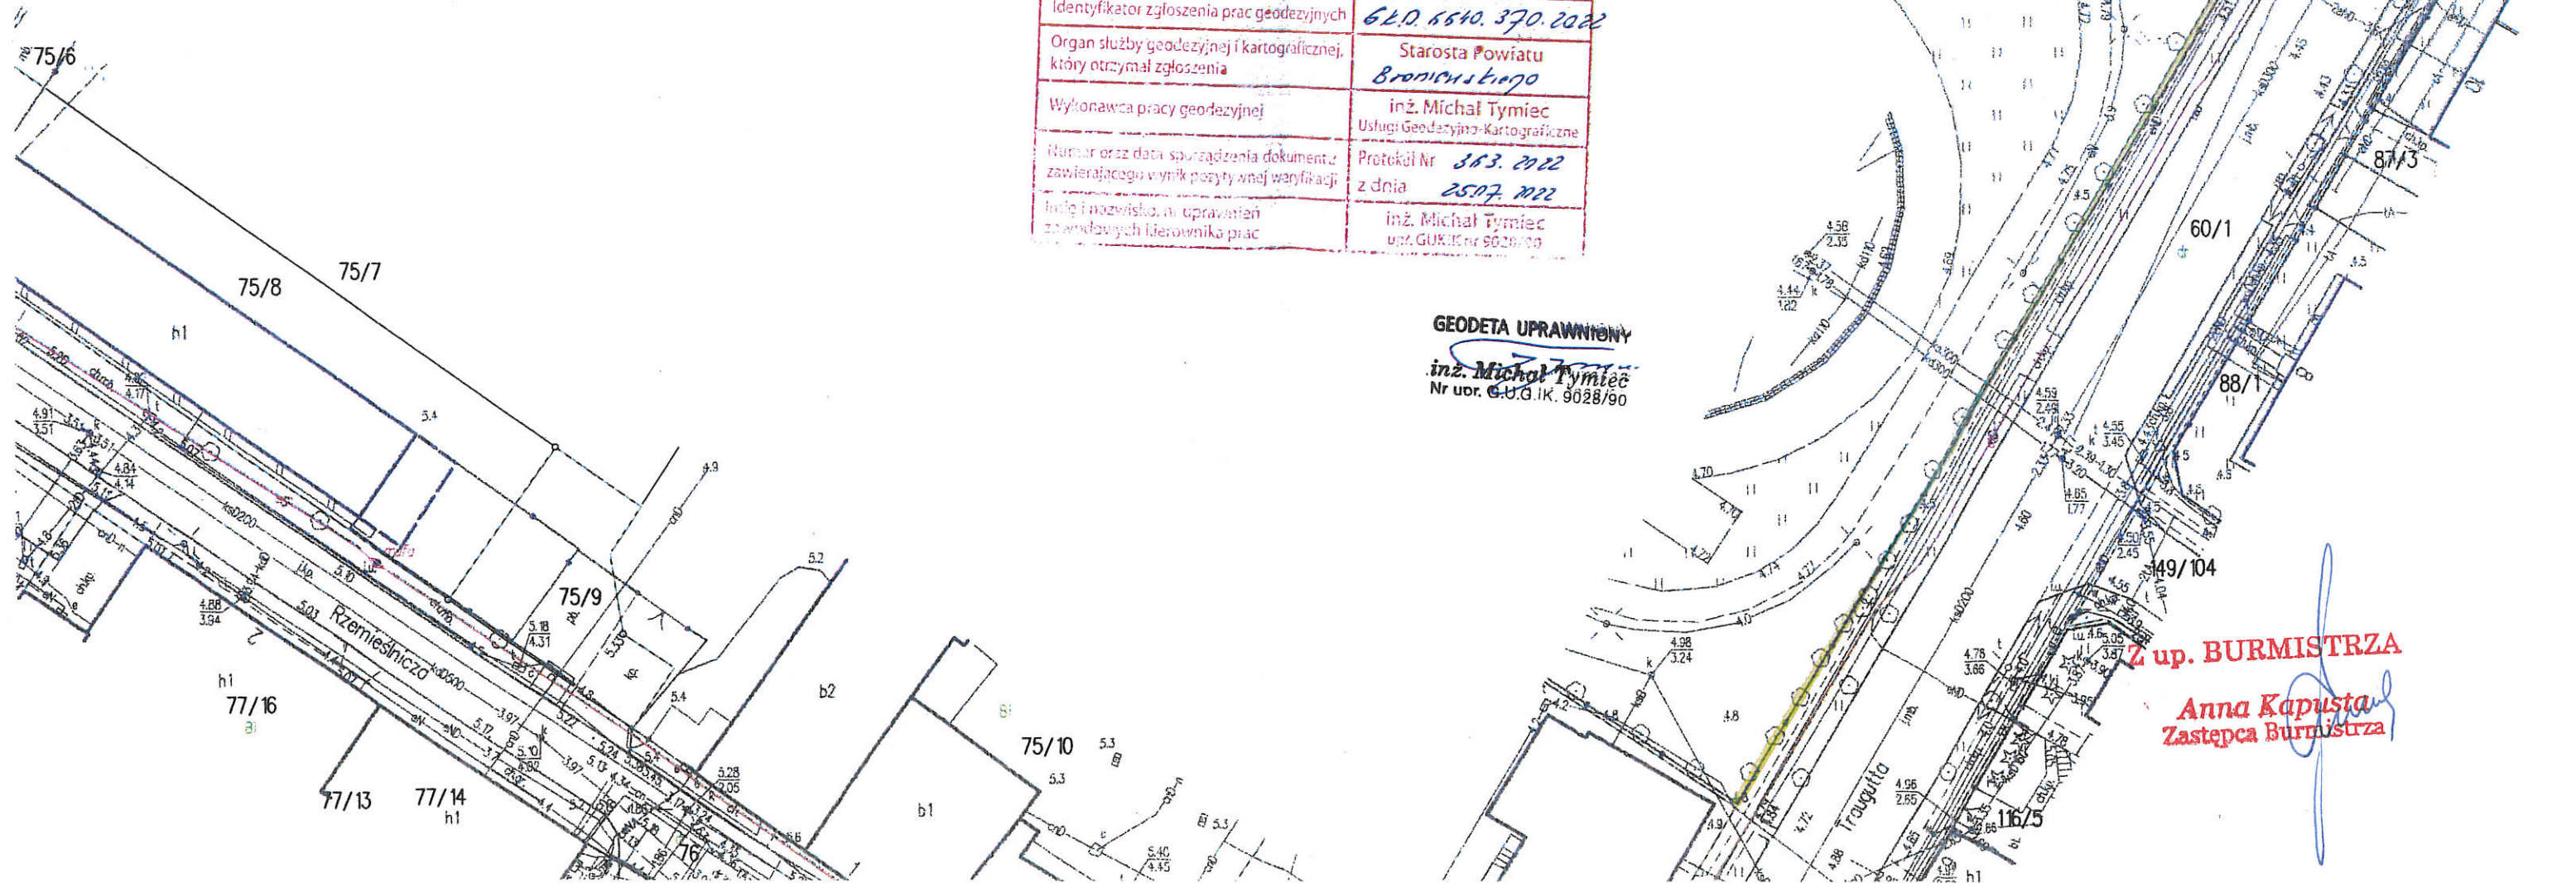

Z up. BURMISTRZA
Anna Kapusta
 Zastępca Burmistrza